


PUNTO COZINHA

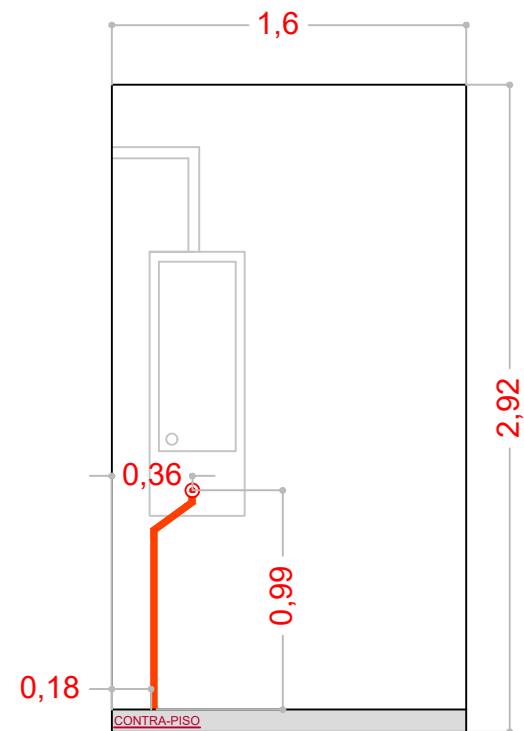

PUNTO LAVANDERIA