


PONTO COZINHA

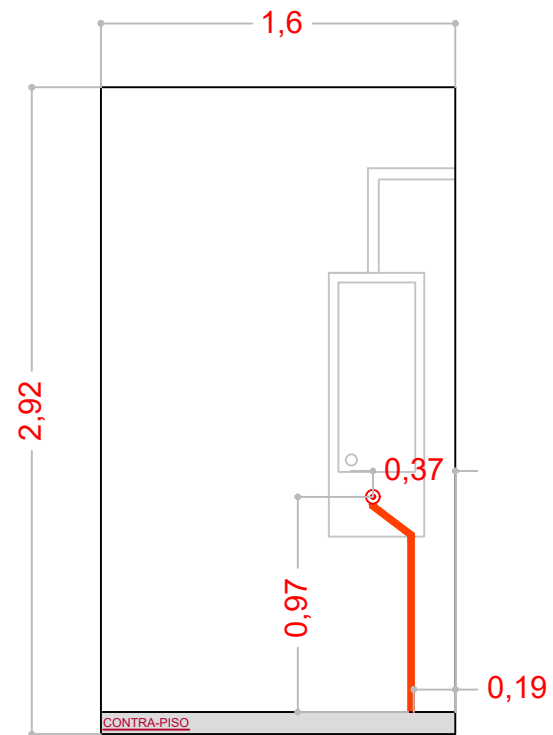

PONTO LAVANDERIA

PONTOS GÁS - APARTAMENTO 03