


PONTO COZINHA

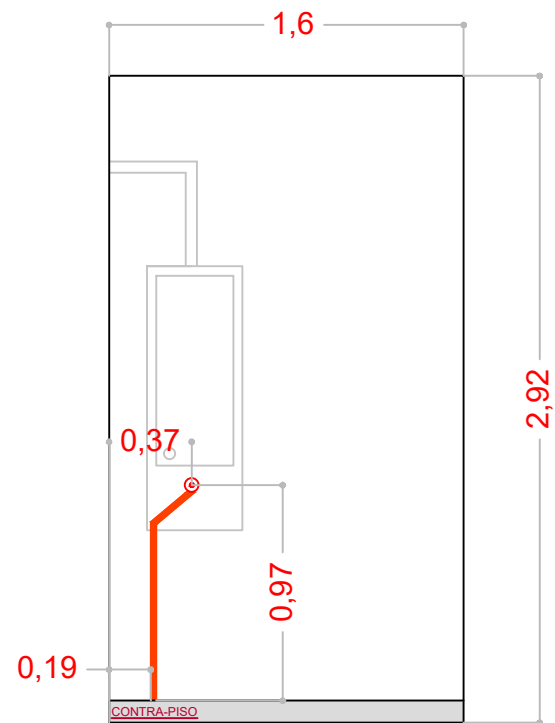

PONTO LAVANDERIA